Zał. nr 1.

Mapa do celów projektowych.

Skala 1:500.

Objaśnienia :

1 | ~117,5 / SL-10

-nr otw. | rzędna terenu (interpolowan z danych mapy) / sondow. przy otworze

UPRAWNIONY GEOLOG
mgr inż. Tadeusz Siluk
upr. geolog. Nr II-0456, V-1361, VII-1245
wydał: Minister Ochrony Środowiska Zasobów Naturalnych i Leśnictwa
tel. 607 571 672

GEOSTANDARD

MAPA DO CELÓW PROJEKTOWYCH

Oznaczenia kancelaryjne zgłoszonej pracy geodezyjnej		Nr Rob. Wyk. 15/2018 GG.6640.59.2018
OBIEKT:		obr. Ogrodniki, dz. 269
Jednostka ewidencyjna	identyfikator	201009_2
	nazwa	Siemiatycze – obszar wiejski
Obręb ewidencyjny	identyfikator	201009_2.0028
	nazwa	OGRODNIKI
SKALA MAPY		1:500 (powiększenie z 1:1000)
Nazwa układu współrzędnych	prostokątnych płaskich	2000-8
	wysokościowych	KRONSZTADT 60
Oznaczenie granic obszaru który był przedmiotem aktualizacji		— — — — —
Oznaczenie i informacje o służebnościach gruntowych mających wpływ na zagospodarowanie gruntów zlokalizowanych w granicach projektowanej inwestycji		Wykonanie niniejszej mapy nie było poprzedzone ustaleniami dotyczącymi ewentualnych służebności gruntowych obciążających grunty położone w granicach projektowanej inwestycji budowlanej.
Oznaczenie i symbol konturu użytku gruntowego, który nie jest ujawniony w bazie danych ewidencji gruntów i budynków		
data opracowania mapy: 2018-01-29		ark. mapy zas. 265.321.124

Szkic orientacyjny 1: 25 000

Usługi Geodezyjne i Kartograficzne
GEOSTANDARD Piotr Łopaciuk
ul. Pałacowa 12 lok.7, 17-300 Siemiatycze
tel. 501 671 392
NIP 544-129-89-59 REG. 200263733
GEODETA UPRAWNIONY
inż. Piotr Łopaciuk
upr. geod. 20006

Nie wyklucza się możliwości istnienia w terenie urządzeń podziemnych, o których brak jest informacji branżowych i nie zostały zgłoszone do geodezyjnej inwentaryzacji powykonawczej przed ich zasypaniem.

INFORMACJA O PUNKATACH OSNOWY PODSTAWOWEJ I SZCZEGÓŁOWEJ W GRANICACH OPRACOWANIA

Nr punktu	Stan, rodzaj stabilizacji oraz położenie znaku.
---	---

[illegible] się, że niniejszy dokument został opracowany w wyniku [illegible] geodezyjnych i kartograficznych, których rezultaty zawiera operat [illegible] wpisany do ewidencji materiałów zasobu geodezyjnego i kartograficznego

STAROSTA SIEMIATYCKI
P. 2010. 2018. 59
(Identyfikator ewidencyjny materiału zasobu - operatu technicznego)

2018 -02- 0 1
(Data wpisania operatu technicznego do ewidencji materiałów zasobu)
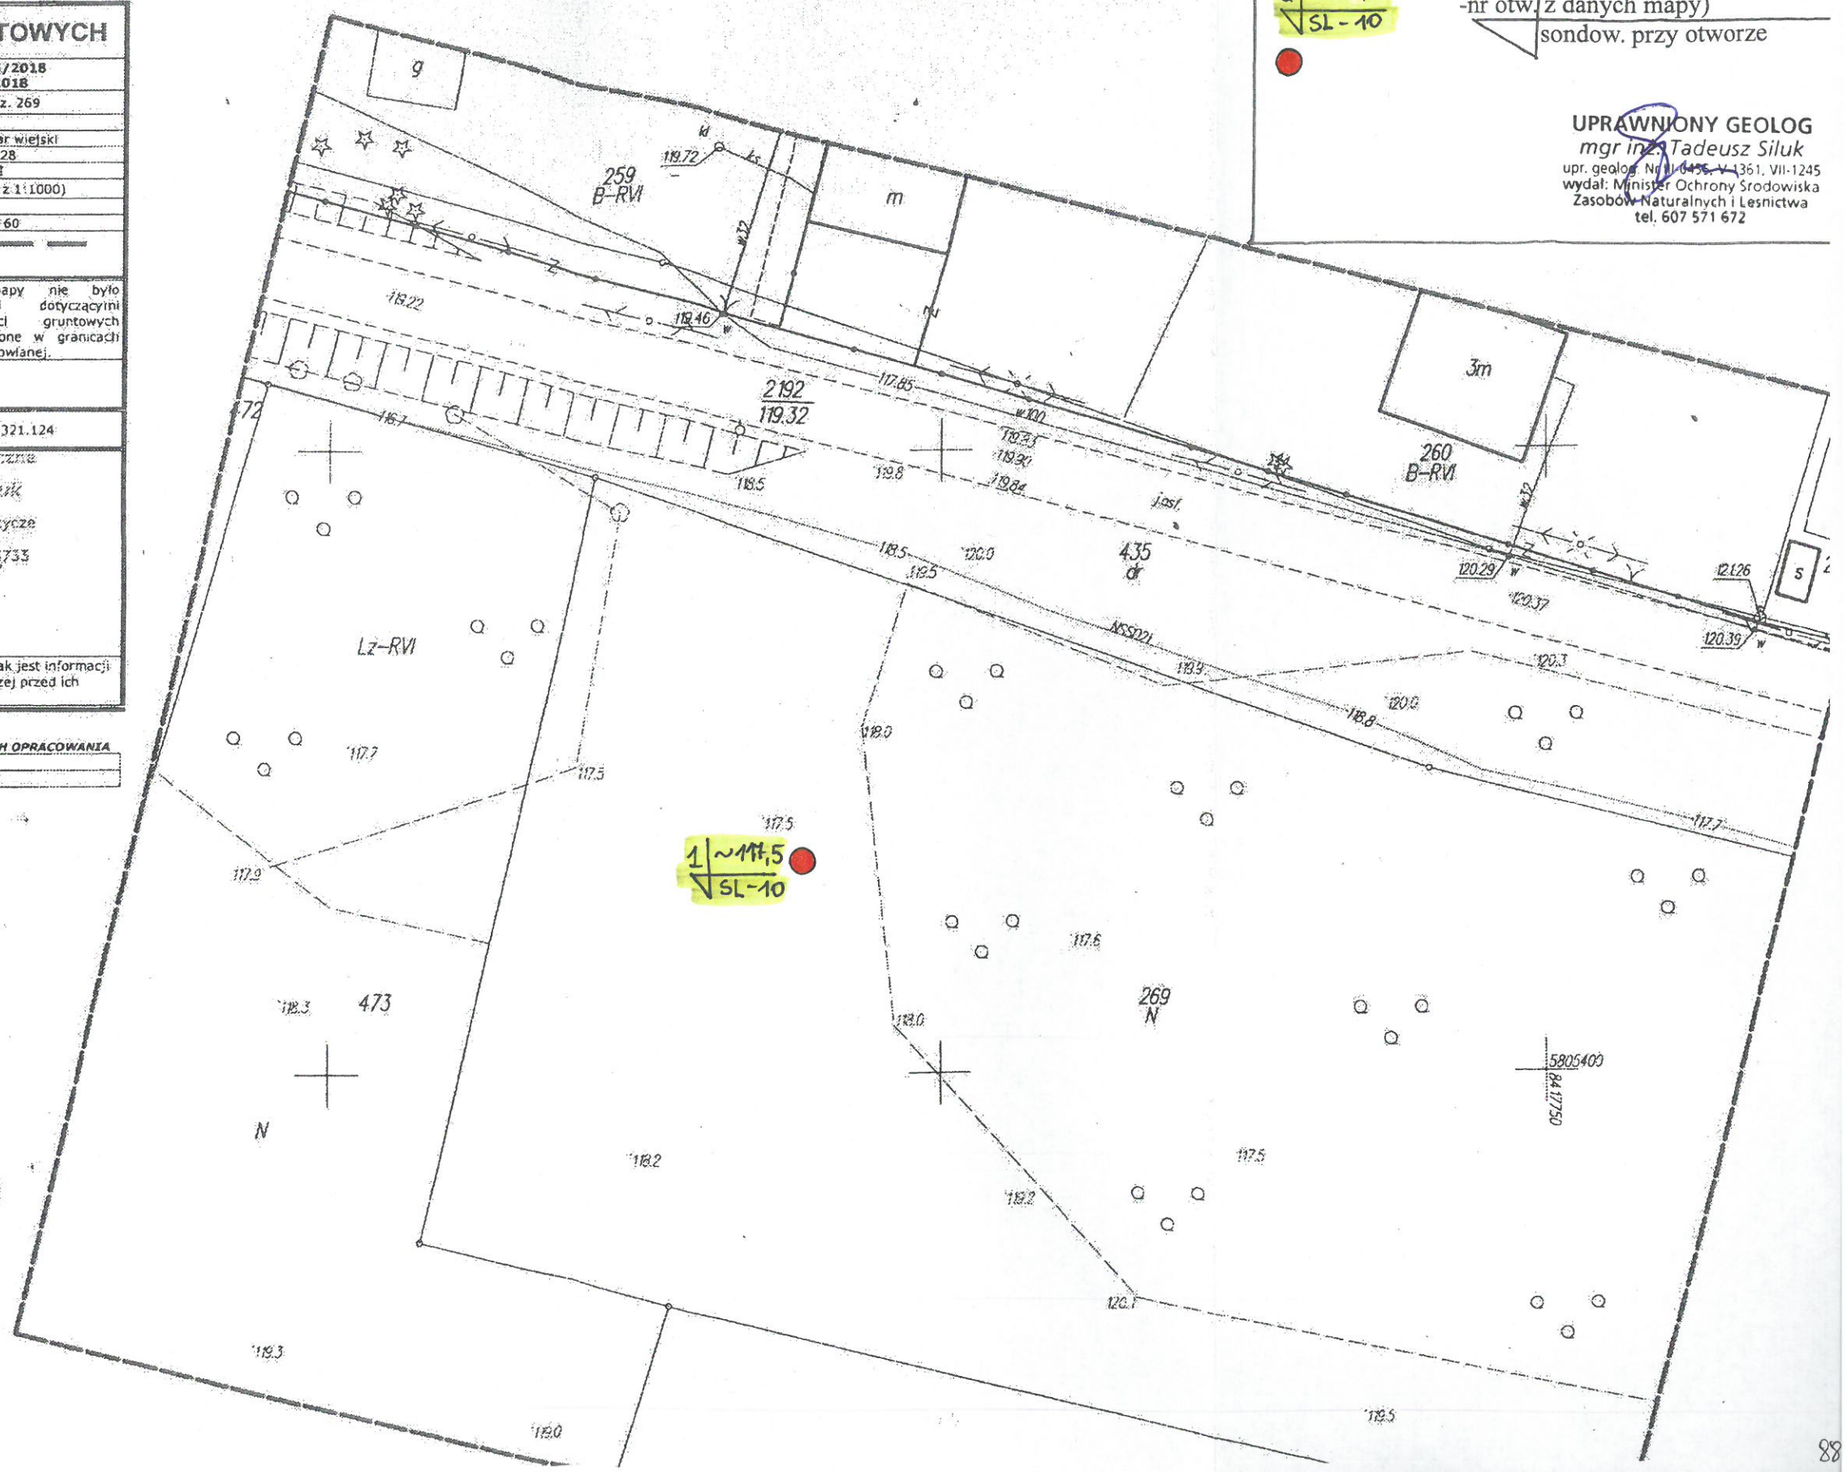
Z upr. Starosty
(imię, nazwisko i podpis osoby reprezentującej organ)
mgr Mirosława Olszewska
Kierownik Powiatowego Ośrodka Dokumentacji Geodezyjnej i Kartograficznej