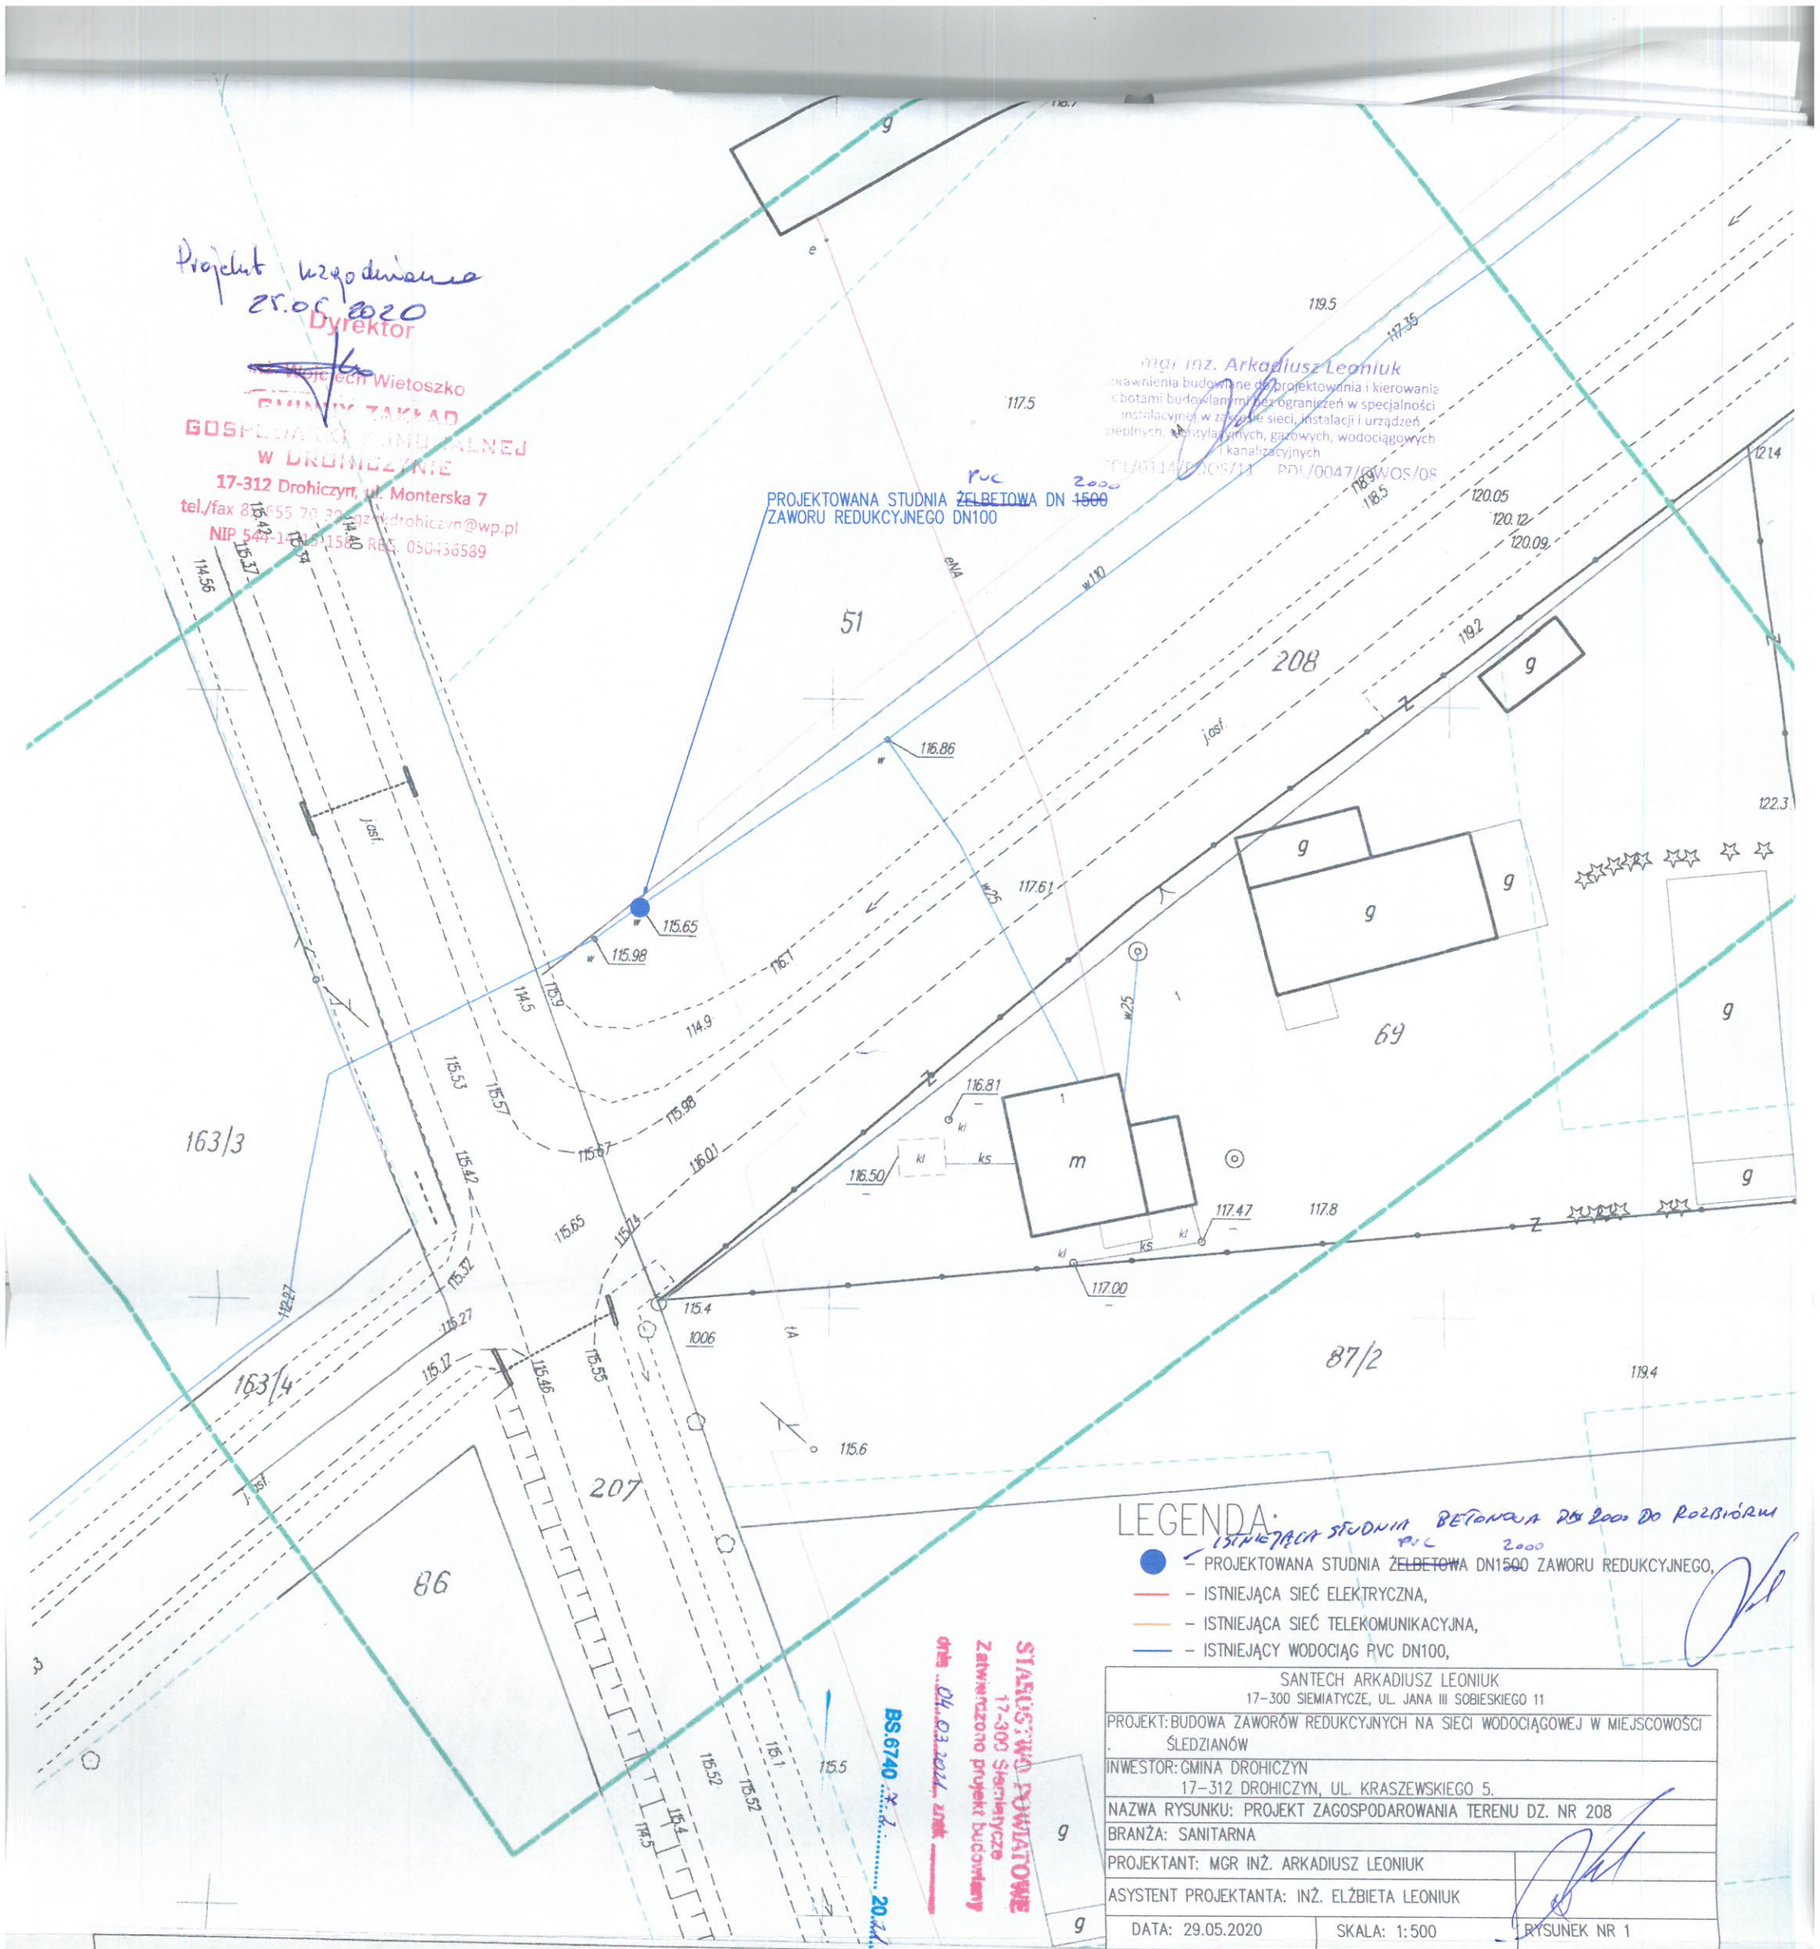

LEGENDA:

- PROJEKTOWANA STUDNIA ~~ŻELBETOWA~~ ISTNIEJĄCA STUDNIA BETONOWA DN 2000 DO ROZBIÓRKI DN1~~500~~ 2000 ZAWORU REDUKCYJNEGO,
- ISTNIEJĄCA SIEĆ ELEKTRYCZNA,
- ISTNIEJĄCA SIEĆ TELEKOMUNIKACYJNA,
- ISTNIEJĄCY WODOCIĄG PVC DN100,

STAROSTWO POWIATOWE
17-300 Siemiatycze
Zatwierdzono projekt budowlany
dnia 04.03.2021 znak
BS.6740 ... 20.21.XX

SANTECH ARKADIUSZ LEONIUK 17-300 SIEMIATYCZE, UL. JANA III SOBIESKIEGO 11		
PROJEKT: BUDOWA ZAWORÓW REDUKCYJNYCH NA SIECI WODOCIĄGOWEJ W MIEJSCOWOŚCI ŚLEDZIANÓW		
INWESTOR: GMINA DROHICZYN 17-312 DROHICZYN, UL. KRASZEWSKIEGO 5.		
NAZWA RYSUNKU: PROJEKT ZAGOSPODAROWANIA TERENU DZ. NR 208		
BRANŻA: SANITARNA		
PROJEKTANT: MGR INŻ. ARKADIUSZ LEONIUK		
ASYSTENT PROJEKTANTA: INŻ. ELŻBIETA LEONIUK		
DATA: 29.05.2020	SKALA: 1:500	RYSUNEK NR 1

MAPA DO CELÓW PROJEKTOWYCH

Oznaczenie kancelaryjne zgłoszenia pracy geodezyjnej		Nr Rob. Wyk.: 42 /2020 Id.: GG.6640.198.2020
MIEJSCOWOŚĆ		**ŚLEDZIANÓW**
Jednostka ewidencyjna	Identyfikator	201002_5.0031
	Nazwa	DROHICZYN – OBSZAR WIEJSKI
Obręb ewidencyjny	Identyfikator	201002_5.0031
	Nazwa	ŚLEDZIANÓW
SKALA MAPY:		1:500
Nazwa układu współrzędnych	prostokątnych płaskich	2000
	wysokości	EVRF2007
Oznaczenie granicy obszaru, który była przedmiotem aktualizacji		— —
Oznaczenie i informacje o służebnościach gruntowych mających wpływ na zagospodarowanie gruntów zlokalizowanych w granicach projektowanej inwestycji		
Oznaczenie i symbol konturu użytku gruntowego, który nie jest ujawniony w bzie danych ewidencji gruntów i budynków		

z up. STAROSTY
mgr inż. Kazimierczuk
NACZELNIK
Wydziału Budownictwa, Rolnictwa, Ochrony Środowiska i Leśnictwa

F.H.U. „MALMAR"
Mariusz Malewski
17-300 Siemiatycze ul. Pałacowa 11/10
tel. 85 656 40 24, 500 077 110
NIP 5441090986 REG. 050874361

Mariusz Andrzej Malewski
GEODETA
Wykonawca:

Poświadcza się, że niniejszy dokument został opracowany w wyniku prac geodezyjnych i kartograficznych, których rezultaty zawiera operat technicznych wpisany do ewidencji materiałów zasobu geodezyjnego i kartograficznego.

STAROSTA SIEMIATYCKI
P.2010.2020.198
(Identyfikator ewidencyjny materiału zasobu – operatu technicznego)

2020 -04- 14
(Data wpisania operatu technicznego do ewidencji materiału zasobu)

Z up. STAROSTY
Naczelnik Wydziału Geodezji Katastru i Nieruchomości
GEODETA POWIATOWY
mgr inż. Roman Łopaciuk
(Imię, nazwisko i podpis osoby reprezentującej organ)

Szkic orientacyjny:

24.03.2020 r.
Data opracowania mapy:

8.179.08.04.3.2; 3.4; 4.1; 4.3
Ark. mapy zasadniczej: