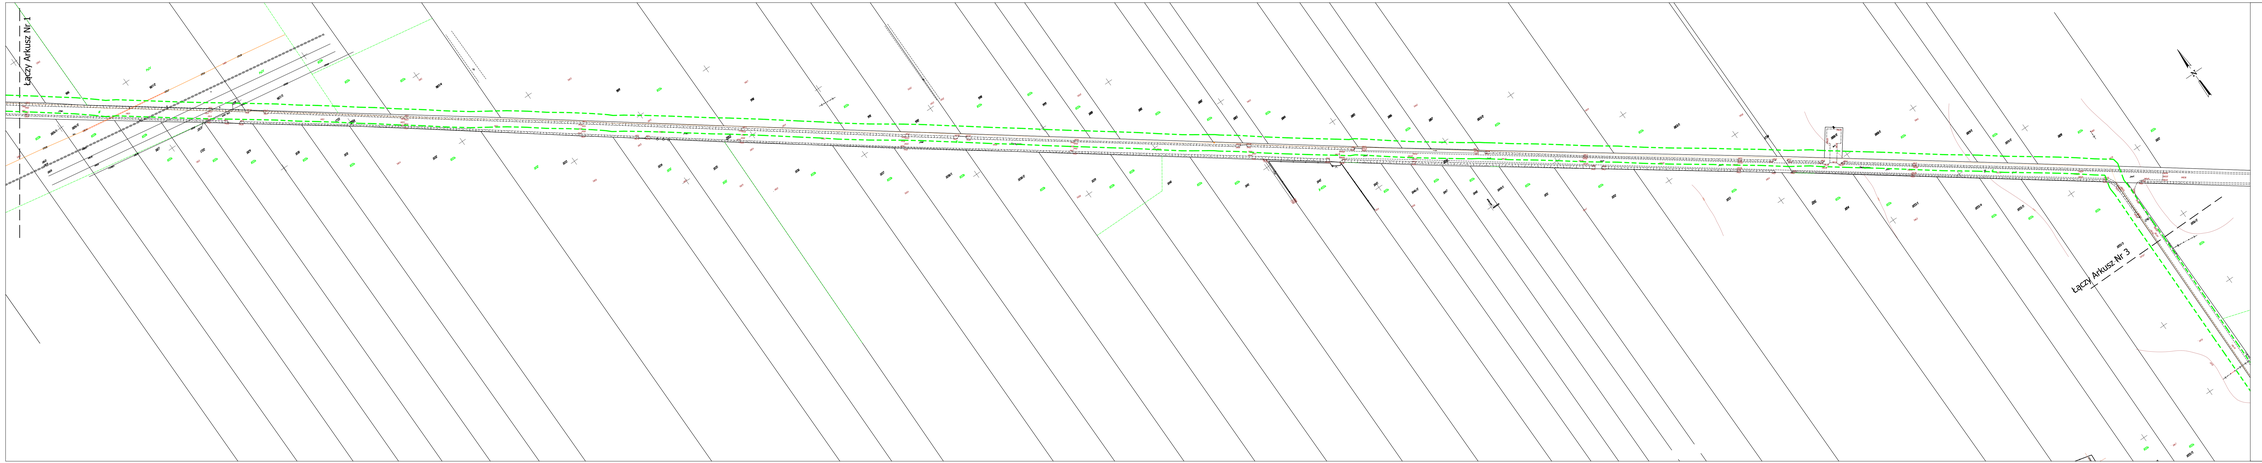

MAPA POWYKONAWCZA INWENTARYZACYJNA		Ark.: 2
POWIAT		Jarosławski
GMINA		Dubiecko
SKALA MAPY		1:1000
Nazwa układu współrzędnych	prostokątnych płaskich	2000 strefa 6
	wysokości	KRONSZTAD 60
Oznaczenie granicy obszaru, który był przedmiotem aktualizacji		
Oznaczenie i informacje o obiekcie inwentaryzowanym		Sieć telekomunikacyjna NSSD
data opracowania mapy		11.2015

GEOTRONIK s.c.
ul. Kilińskiego 1, 37-700 Przemyśl
tel. 16 670 53 01, fax 16 678 32 81
NIP 795-27-73-616

pieczątka
Nazwa firmy Wykonawcy

Geodeta uprawniony
mgr inż. Tomasz Dudzikowski
nr 12/2012

pieczątka
data i czytelny podpis osoby
sporządzającej

Oświadczam, że wykonawca spełnia warunki określone w art. 43 ust. 1 ustawy z dnia 7 lipca 1994 r. – Prawo budowlane (Dz. U. z 2013 r. poz. 1409 z późn. zm.).